


ИСПОЛНИТЕЛЬНАЯ СХЕМА
Благоустройство территории Карши РО



1. Уличный декоративный светильник
Z- образный количестве 6 штук

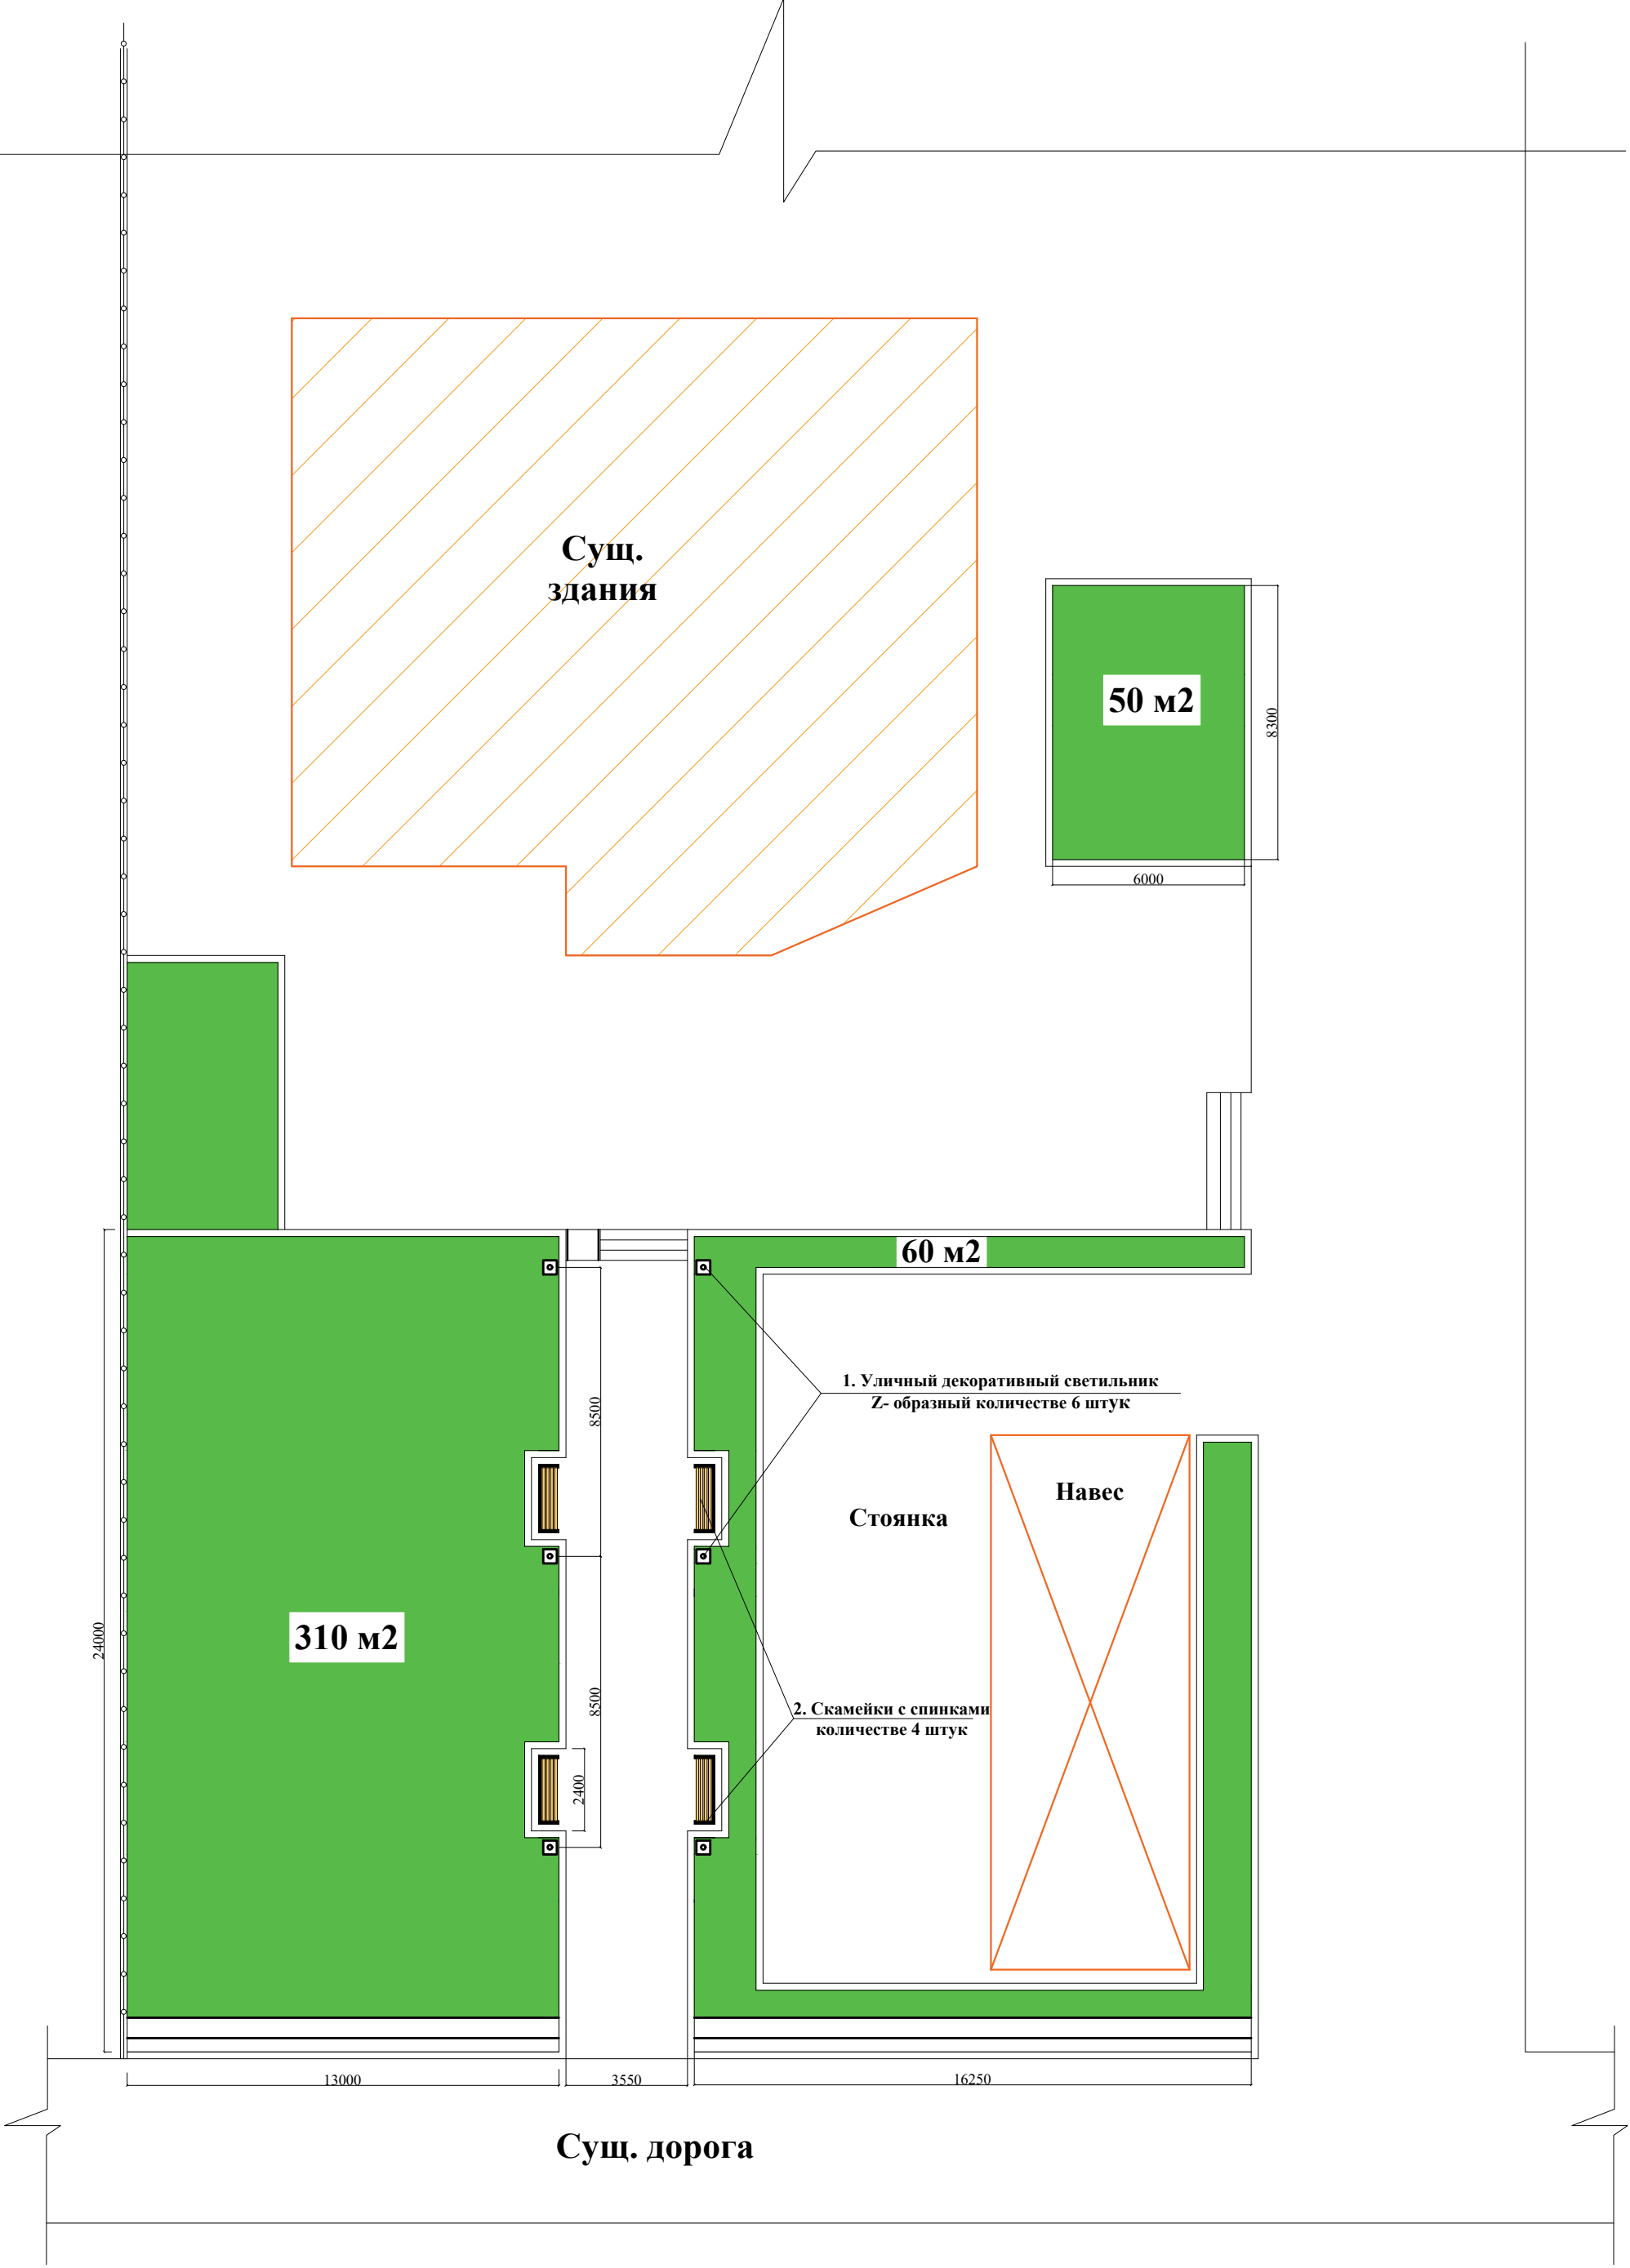

2. Скамейка с спинками количестве 4 штук

